


Piano PRIMO
Primaria "MARTIRI DI CEFALONIA"
scala 1:100

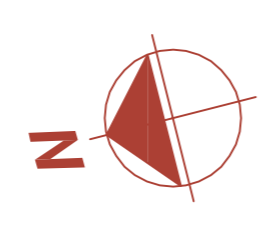



 COMUNE DI PARMA
 SETTORE LAVORI PUBBLICI
 SCUOLA PRIMARIA "MARTIRI DI CEFALONIA"
 SCUOLA SECONDARIA 1° "SALVO D'ACQUISTO" - Via Pelicelli, 8/b

AS BUILT
ARCHITETTONICI
 Planimetria
 PIANO PRIMO
 "Martiri di Cefalonia"

TAVOLA
A-04

SCALA 1:100
 DATA: 2014

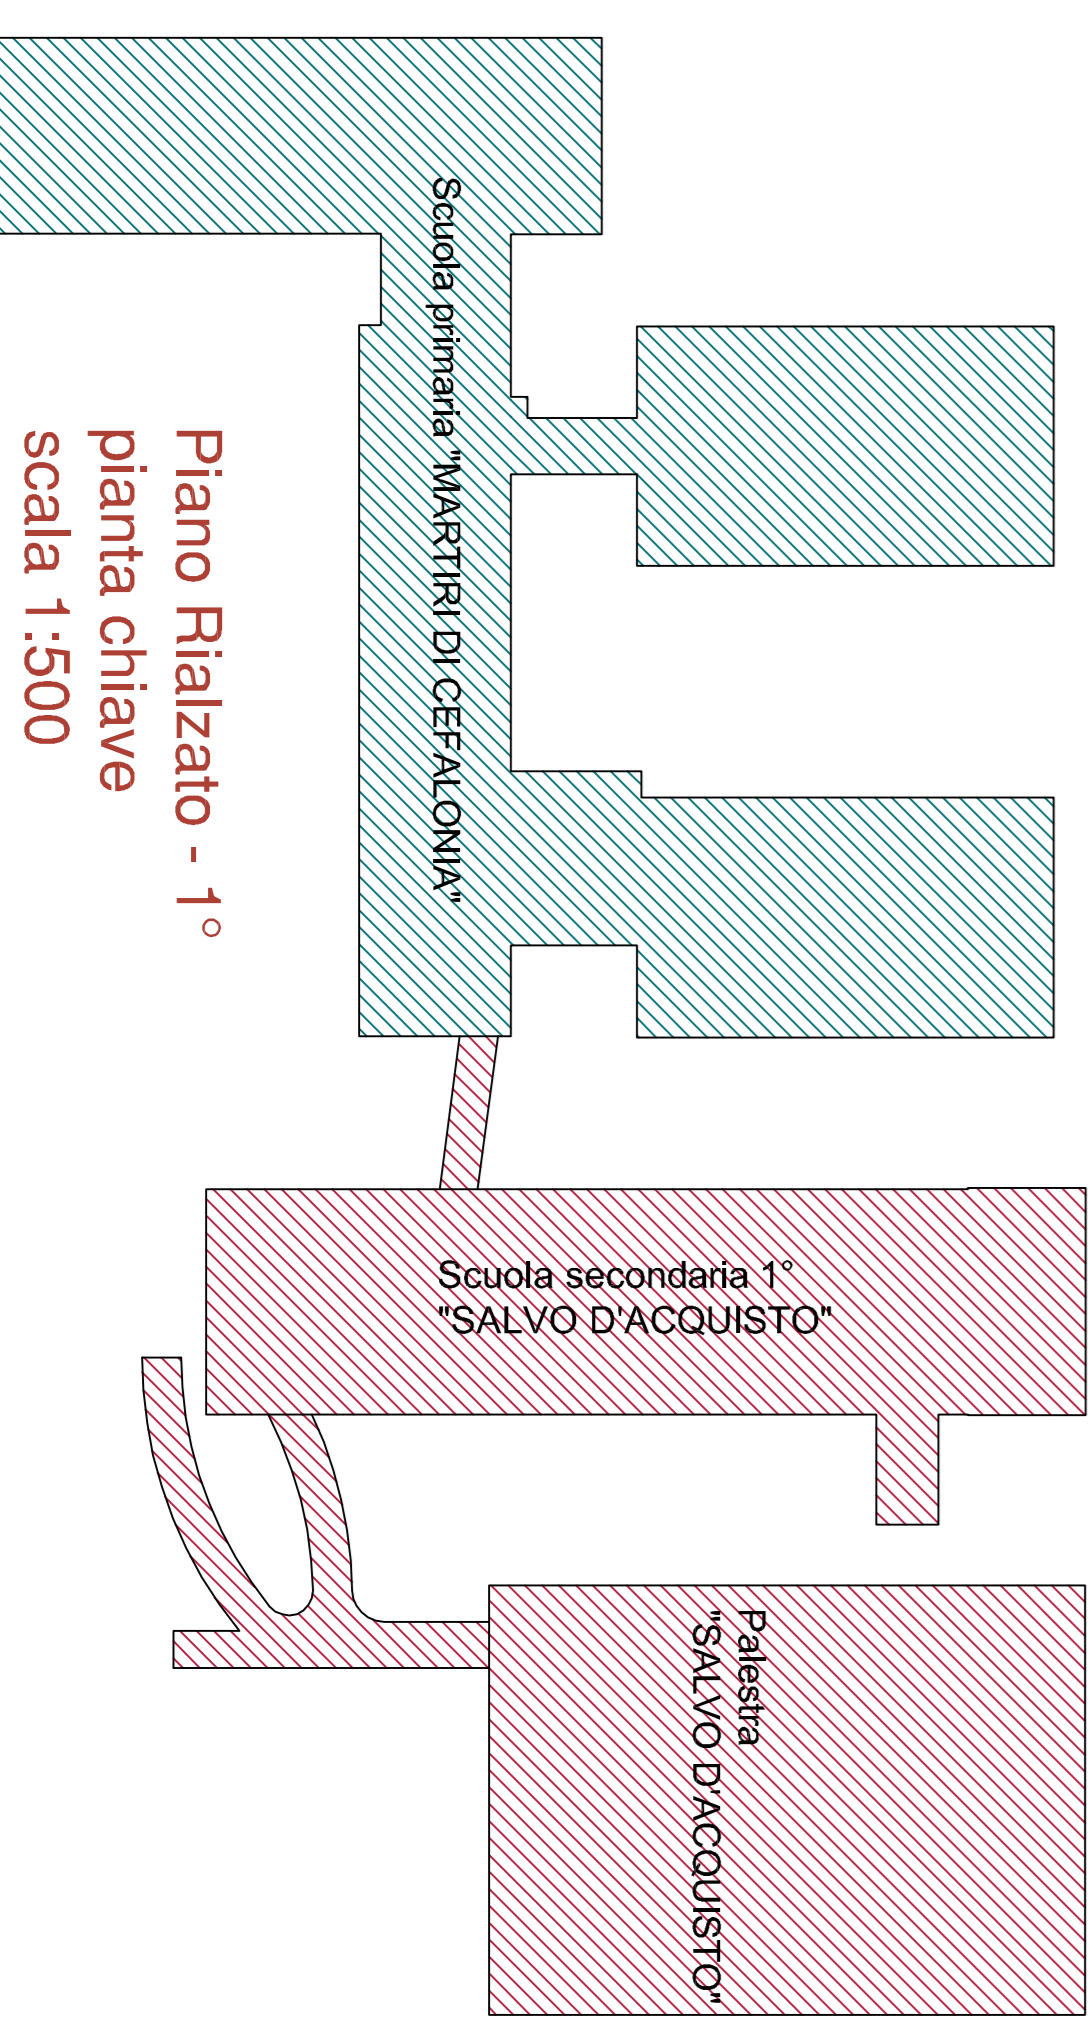

Piano Riadato - 1°
pianita chiave
scala 1:500