

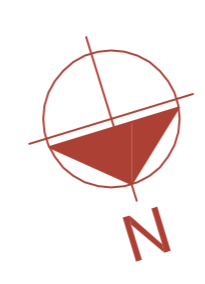
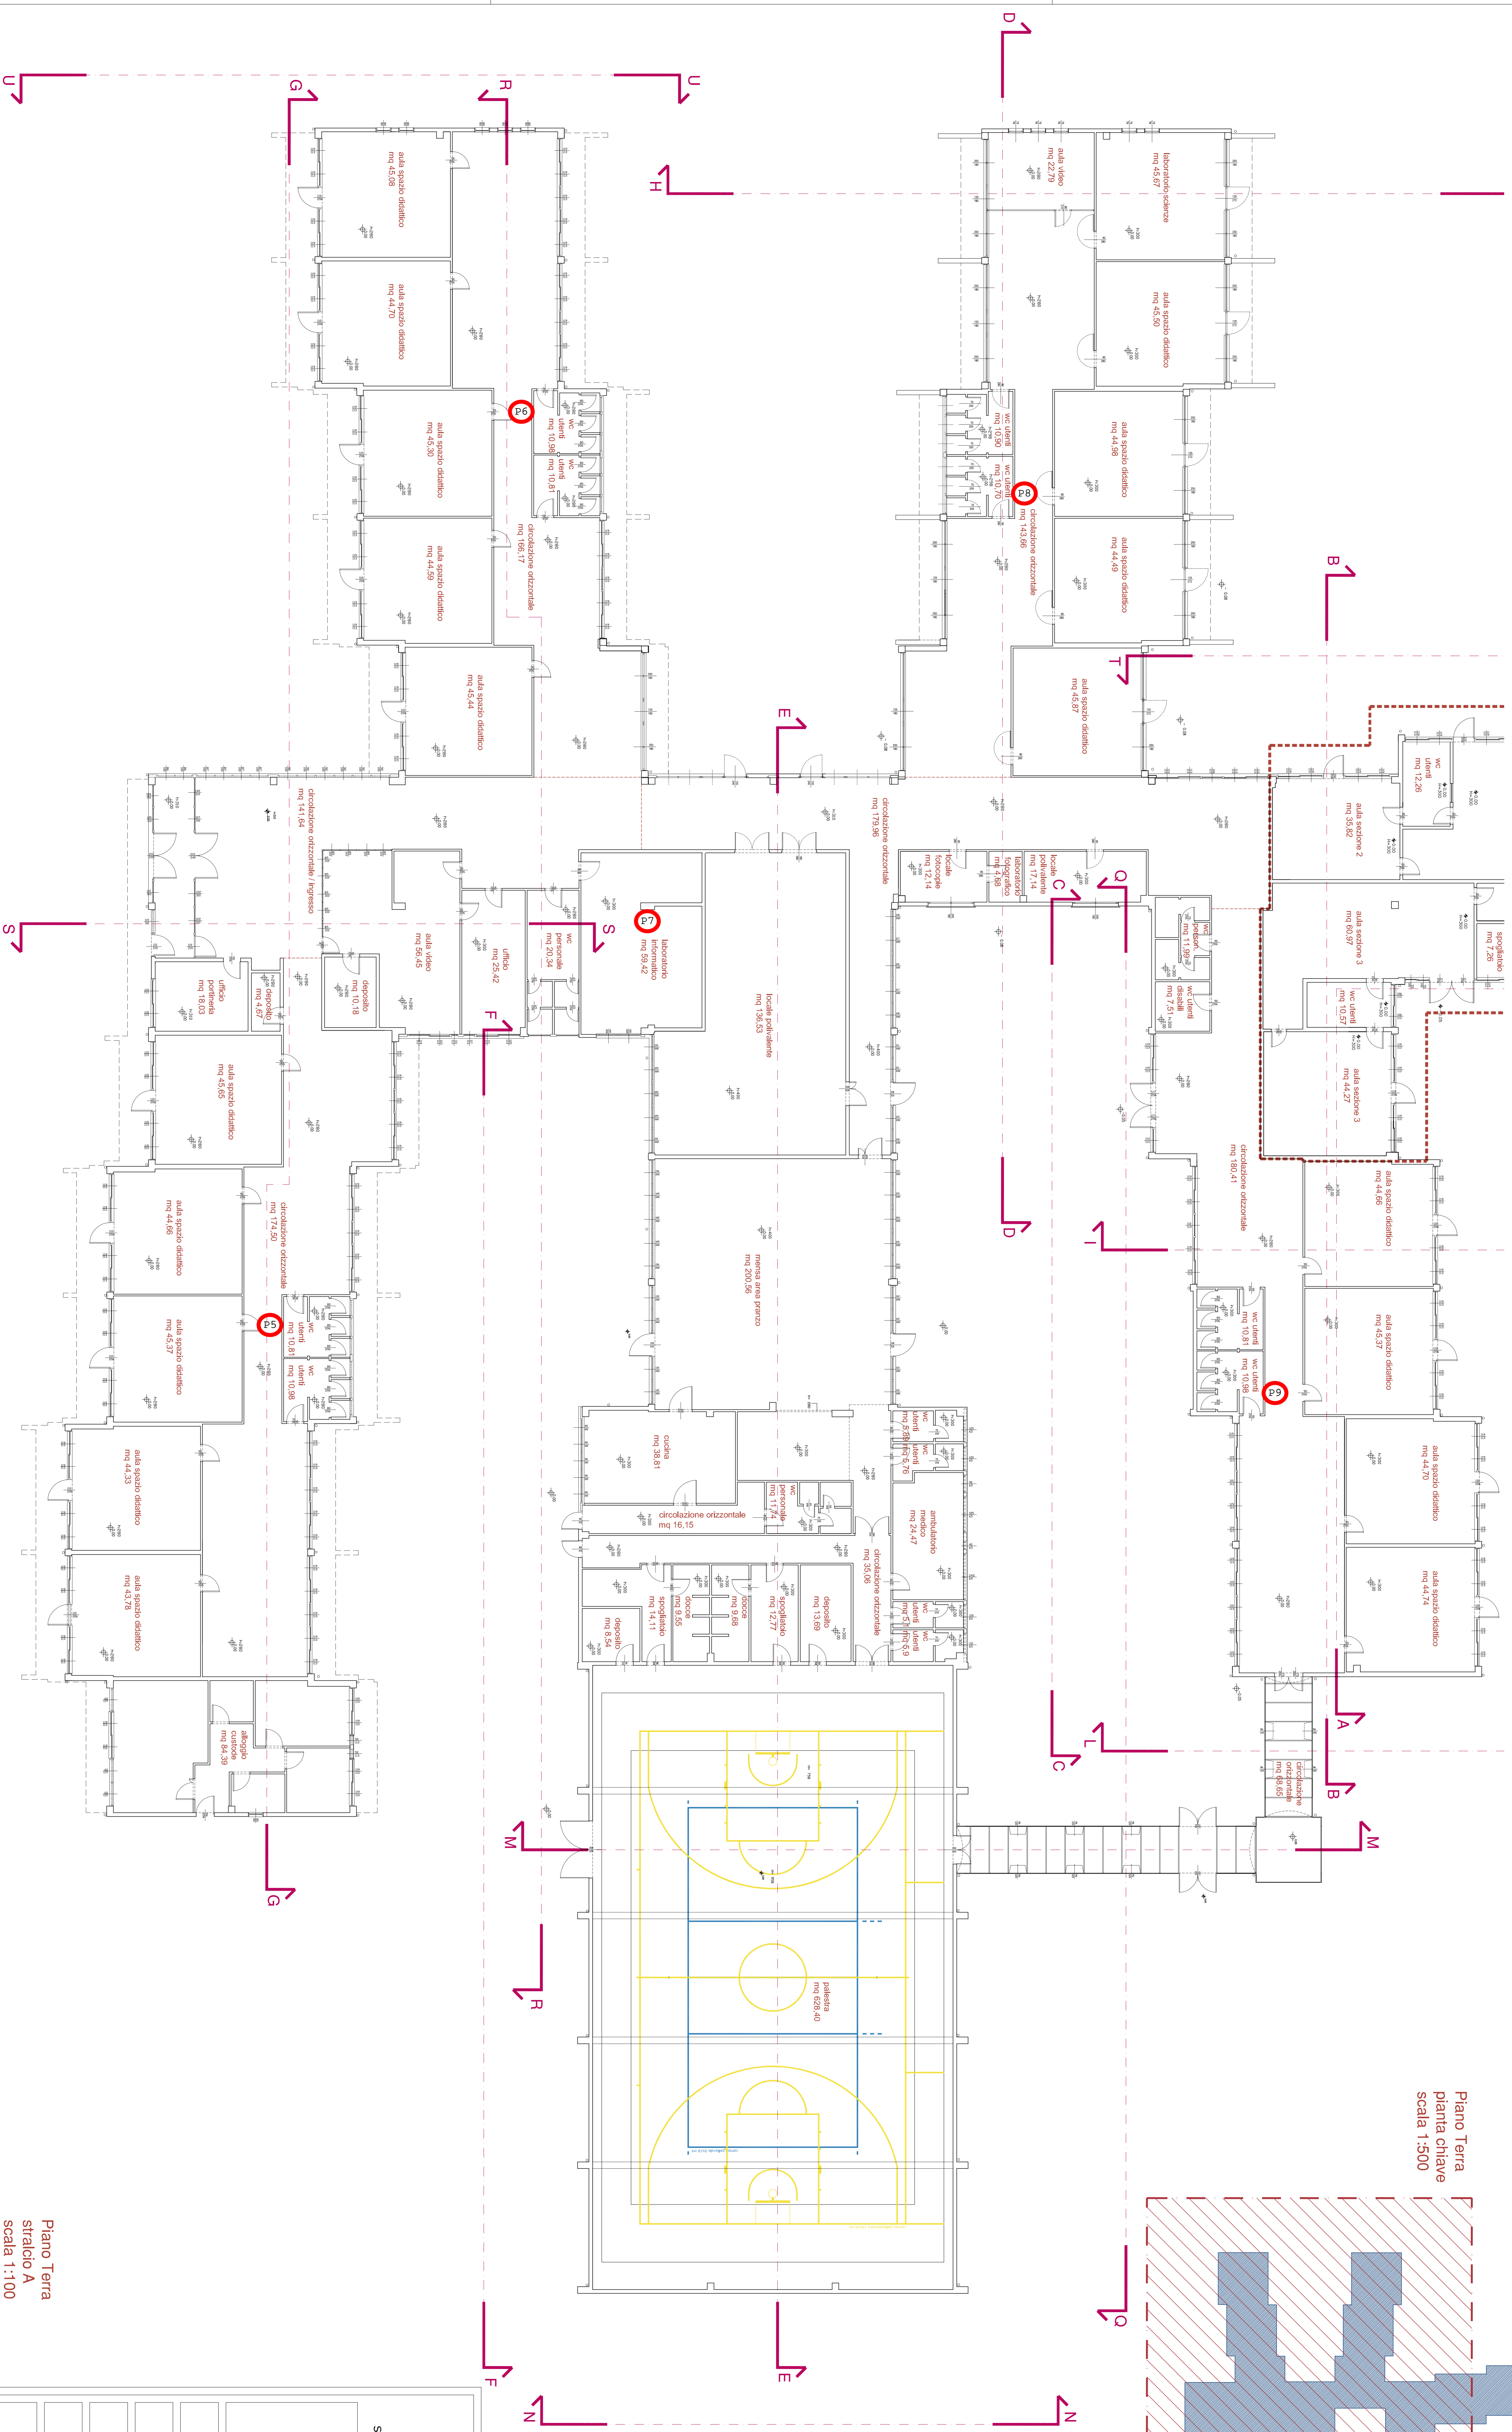


Piano Terra
 pianta chiave
 scala 1:500

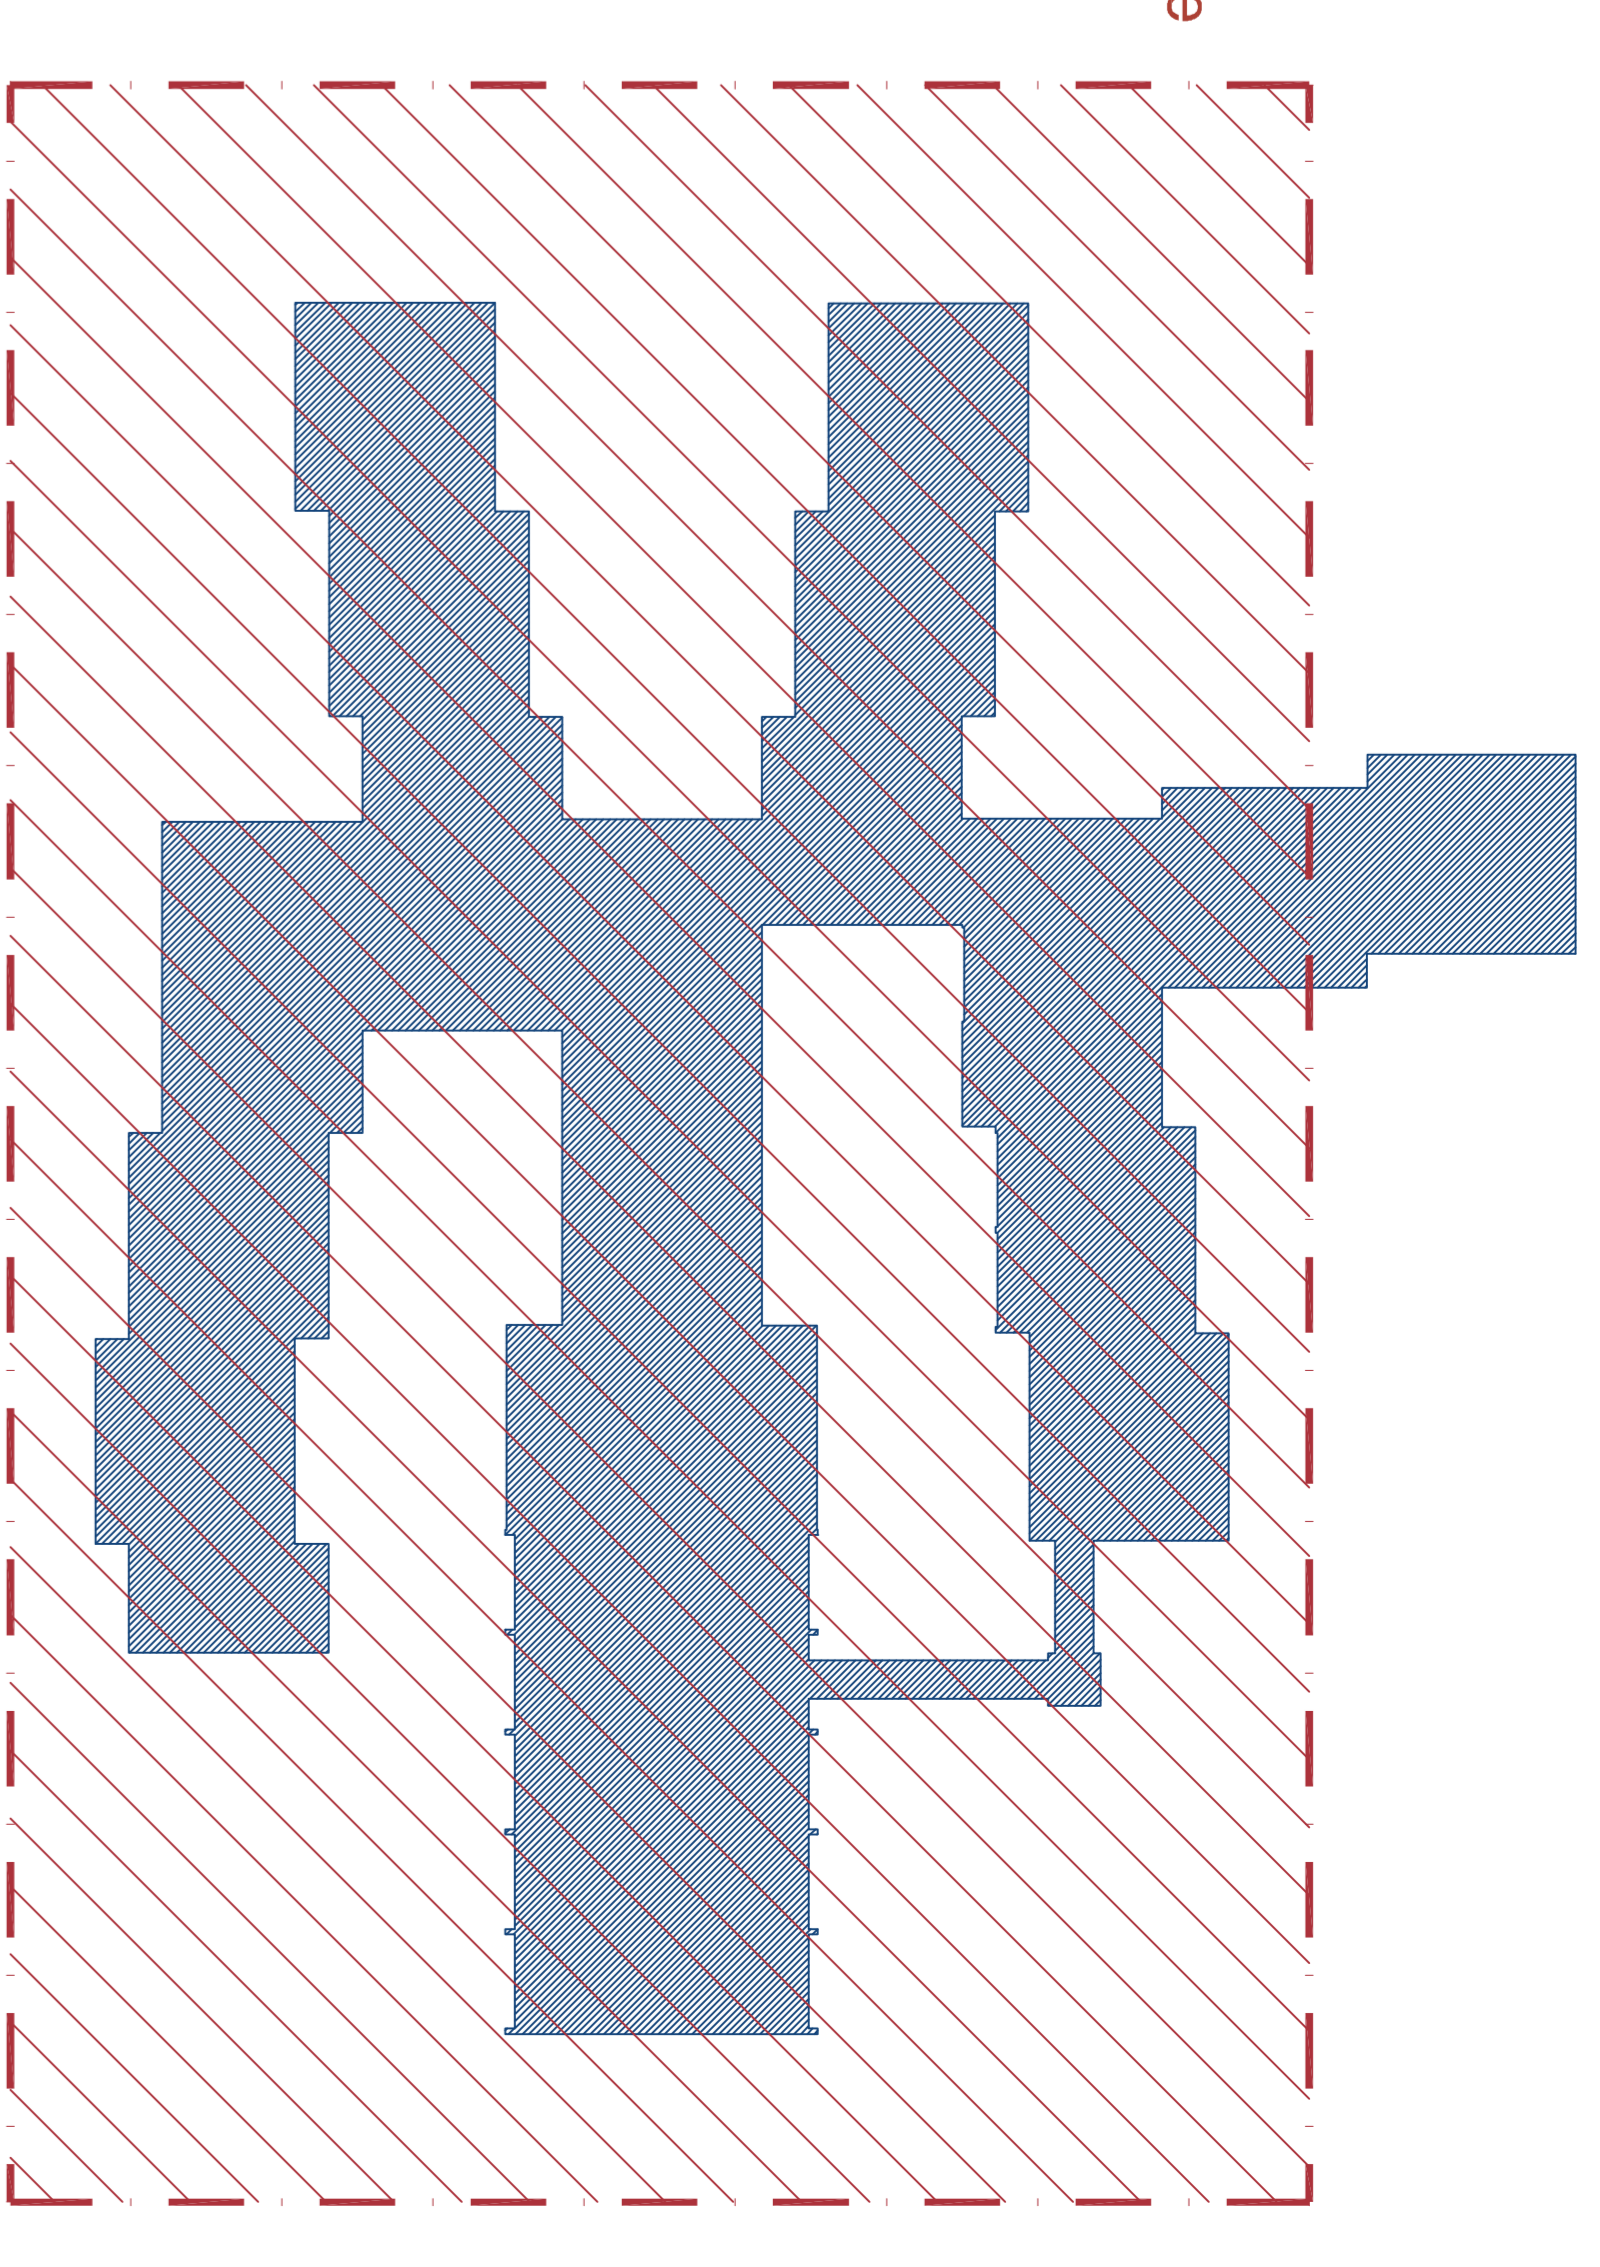

COMUNE DI PARMA
 SCUOLA PRIMARIA "GIANNI RODARI" - via Garibone, 25/a

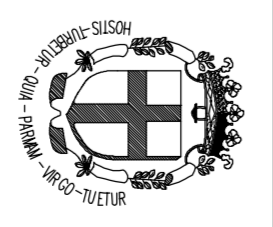

AS BUILT
 ARCHITETTONICI

Planimetria
 PIANO TERRA

TAONCA
A-02a

SCALA 1:100
 DATA: 2014

Piano Terra
 stralcio A
 scala 1:100